


广州从化至清远连州高速公路第九标段项目临时用地土地复垦竣工图

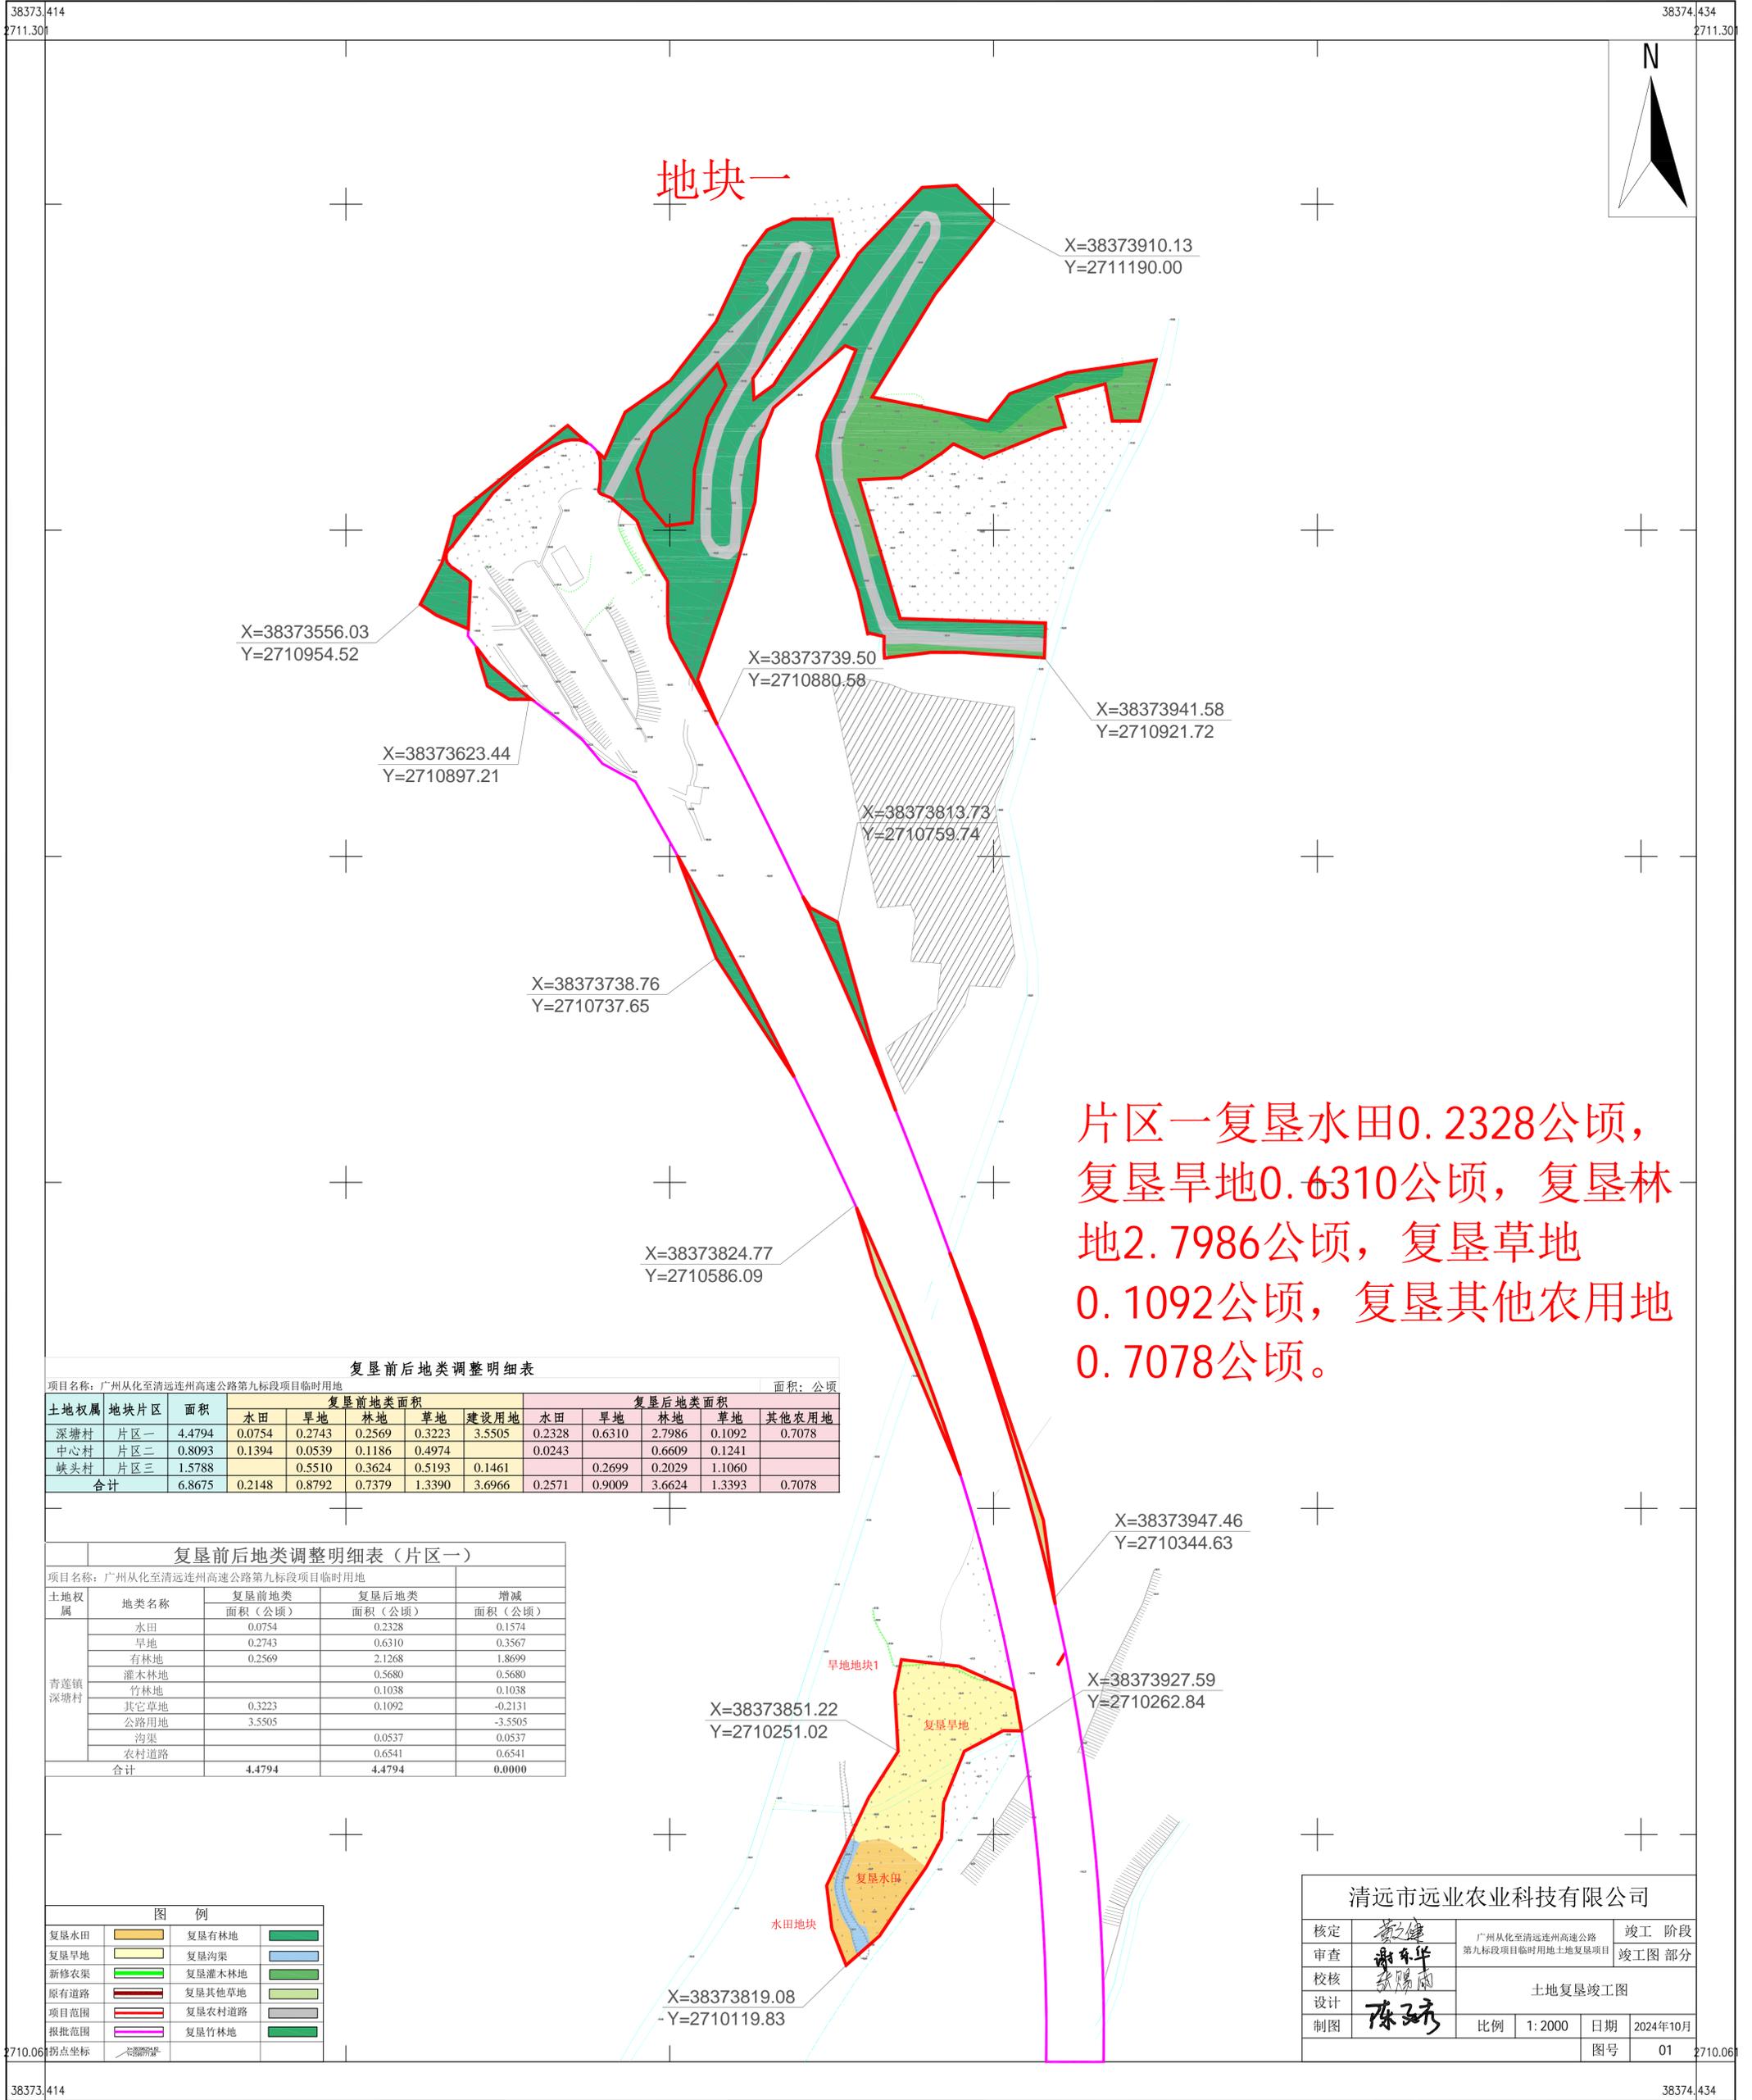

复垦前后地类调整明细表

土地权属	地块片区	面积	复垦前地类面积					复垦后地类面积				
			水田	旱地	林地	草地	建设用地	水田	旱地	林地	草地	其他农用地
深塘村	片区一	4.4794	0.0754	0.2743	0.2569	0.3223	3.5505	0.2328	0.6310	2.7986	0.1092	0.7078
中心村	片区二	0.8093	0.1394	0.0539	0.1186	0.4974		0.0243	0.6609	0.1241		
峡头村	片区三	1.5788		0.5510	0.3624	0.5193	0.1461		0.2699	0.2029	1.1060	
合计		6.8675	0.2148	0.8792	0.7379	1.3390	3.6966	0.2571	0.9009	3.6624	1.3393	0.7078

复垦前后地类调整明细表（片区一）


土地权属	地类名称	复垦前地类	复垦后地类	增减
		面积（公顷）	面积（公顷）	
青莲镇 深塘村	水田	0.0754	0.2328	0.1574
	旱地	0.2743	0.6310	0.3567
	有林地	0.2569	2.1268	1.8699
	灌木林地		0.5680	0.5680
	竹林地		0.1038	0.1038
	其它草地	0.3223	0.1092	-0.2131
	公路用地	3.5505		-3.5505
	沟渠		0.0537	0.0537
	农村道路		0.6541	0.6541
	合计		4.4794	4.4794

图例

复垦水田		复垦有林地	
复垦旱地		复垦沟渠	
新修农渠		复垦灌木林地	
原有道路		复垦其他草地	
项目范围		复垦农村道路	
报批范围		复垦竹林地	
拐点坐标			

清远市远业农业科技有限公司			
核定		广州从化至清远连州高速公路第九标段项目临时用地土地复垦项目	竣工阶段
审查			竣工图部分
校核		土地复垦竣工图	
设计			
制图		比例	1:2000
		日期	2024年10月
		图号	01

广州从化至清远连州高速公路第九标段项目临时用地土地复垦竣工图

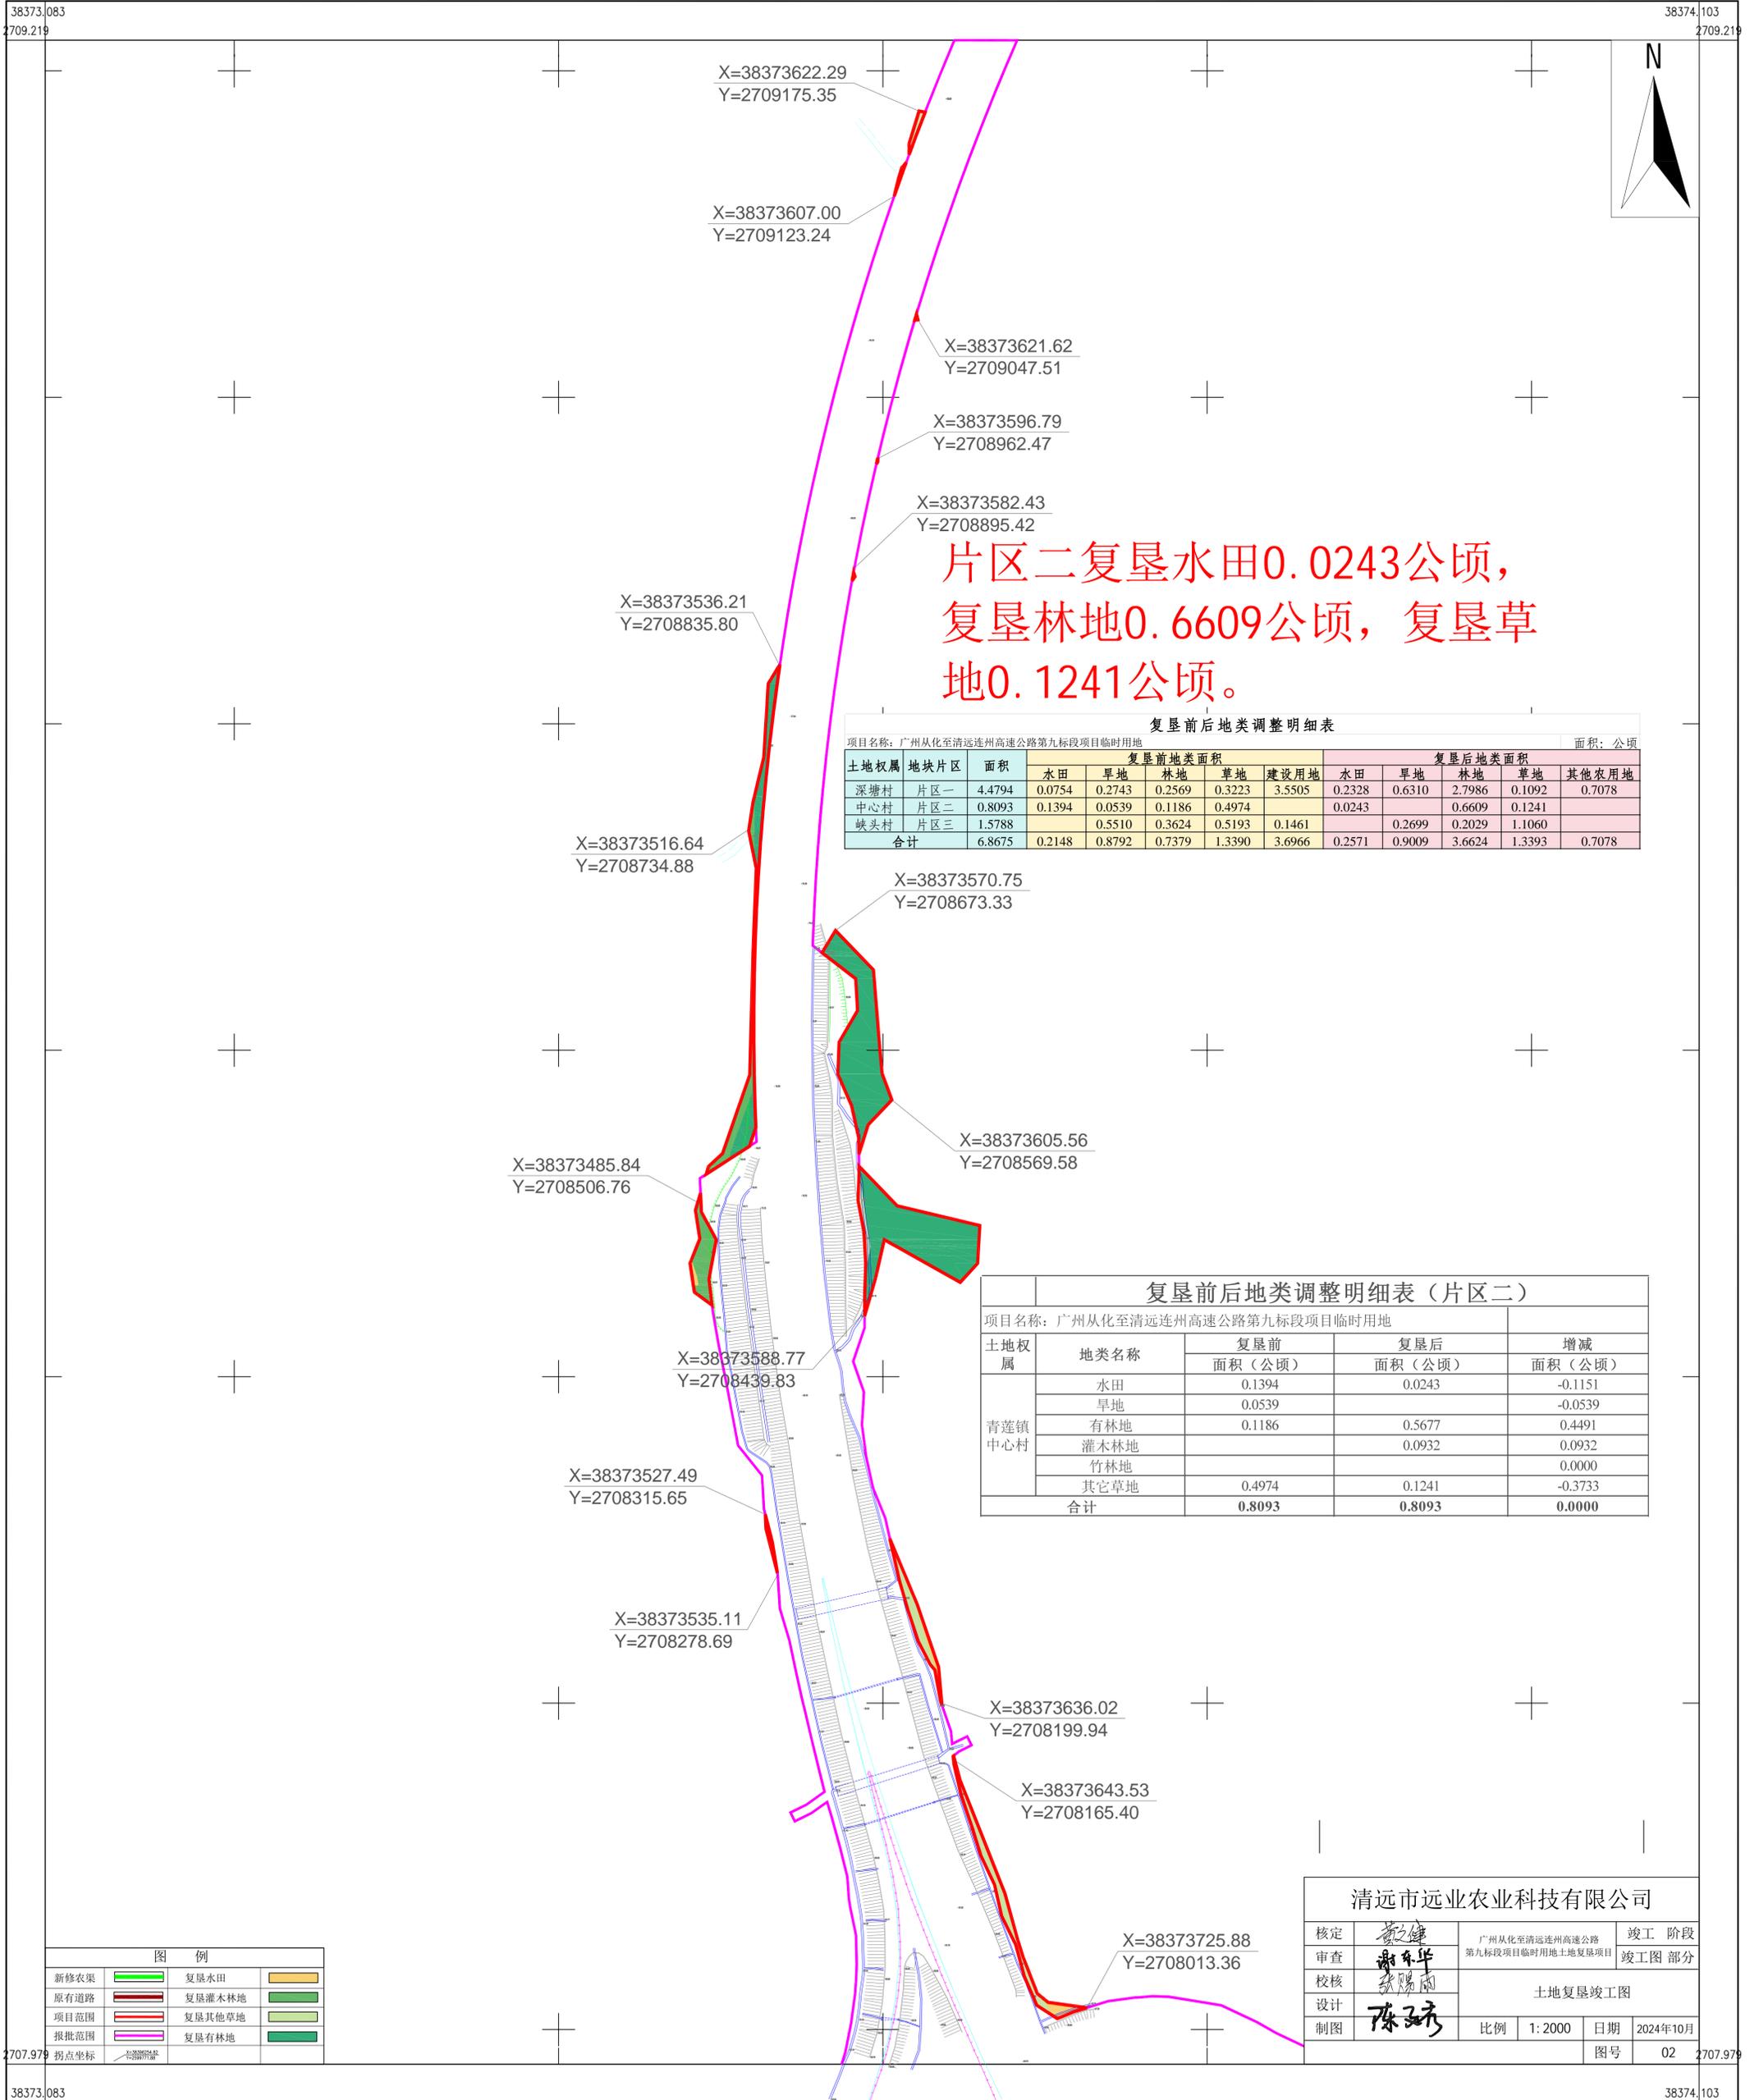

片区二复垦水田0.0243公顷，
复垦林地0.6609公顷，复垦草地0.1241公顷。

复垦前后地类调整明细表

土地权属		地块片区	面积	复垦前地类面积					复垦后地类面积				
				水田	旱地	林地	草地	建设用地	水田	旱地	林地	草地	其他农用地
深塘村	片区一	4.4794	0.0754	0.2743	0.2569	0.3223	3.5505	0.2328	0.6310	2.7986	0.1092	0.7078	
中心村	片区二	0.8093	0.1394	0.0539	0.1186	0.4974		0.0243		0.6609	0.1241		
峡头村	片区三	1.5788		0.5510	0.3624	0.5193	0.1461		0.2699	0.2029	1.1060		
合计			6.8675	0.2148	0.8792	0.7379	1.3390	3.6966	0.2571	0.9009	3.6624	1.3393	0.7078

复垦前后地类调整明细表（片区二）

土地权属		地类名称	复垦前 面积（公顷）	复垦后 面积（公顷）	增减 面积（公顷）
青莲镇 中心村		水田	0.1394	0.0243	-0.1151
		旱地	0.0539		-0.0539
		有林地	0.1186	0.5677	0.4491
		灌木林地		0.0932	0.0932
		竹林地			0.0000
	其它草地	0.4974	0.1241	-0.3733	
合计			0.8093	0.8093	0.0000

图例		
新修农渠		复垦水田
原有道路		复垦灌木林地
项目范围		复垦其他草地
报批范围		复垦有林地
拐点坐标		

清远市远业农业科技有限公司			
核定		广州从化至清远连州高速公路 第九标段项目临时用地土地复垦项目	竣工阶段
审查			竣工图部分
校核		土地复垦竣工图	
设计		比例	1:2000
制图		日期	2024年10月
		图号	02


广州从化至清远连州高速公路第九标段项目临时用地土地复垦竣工图

38380.232
2703.791

38381.252
2703.791



土地权属		面积	复垦前地类面积					复垦后地类面积				
地块	片区		水田	旱地	林地	草地	建设用地	水田	旱地	林地	草地	其他农用地
深塘村	片区一	4.4794	0.0754	0.2743	0.2569	0.3223	3.5505	0.2328	0.6310	2.7986	0.1092	0.7078
中心村	片区二	0.8093	0.1394	0.0539	0.1186	0.4974		0.0243		0.6609	0.1241	
峡头村	片区三	1.5788		0.5510	0.3624	0.5193	0.1461		0.2699	0.2029	1.1060	
合计		6.8675	0.2148	0.8792	0.7379	1.3390	3.6966	0.2571	0.9009	3.6624	1.3393	0.7078

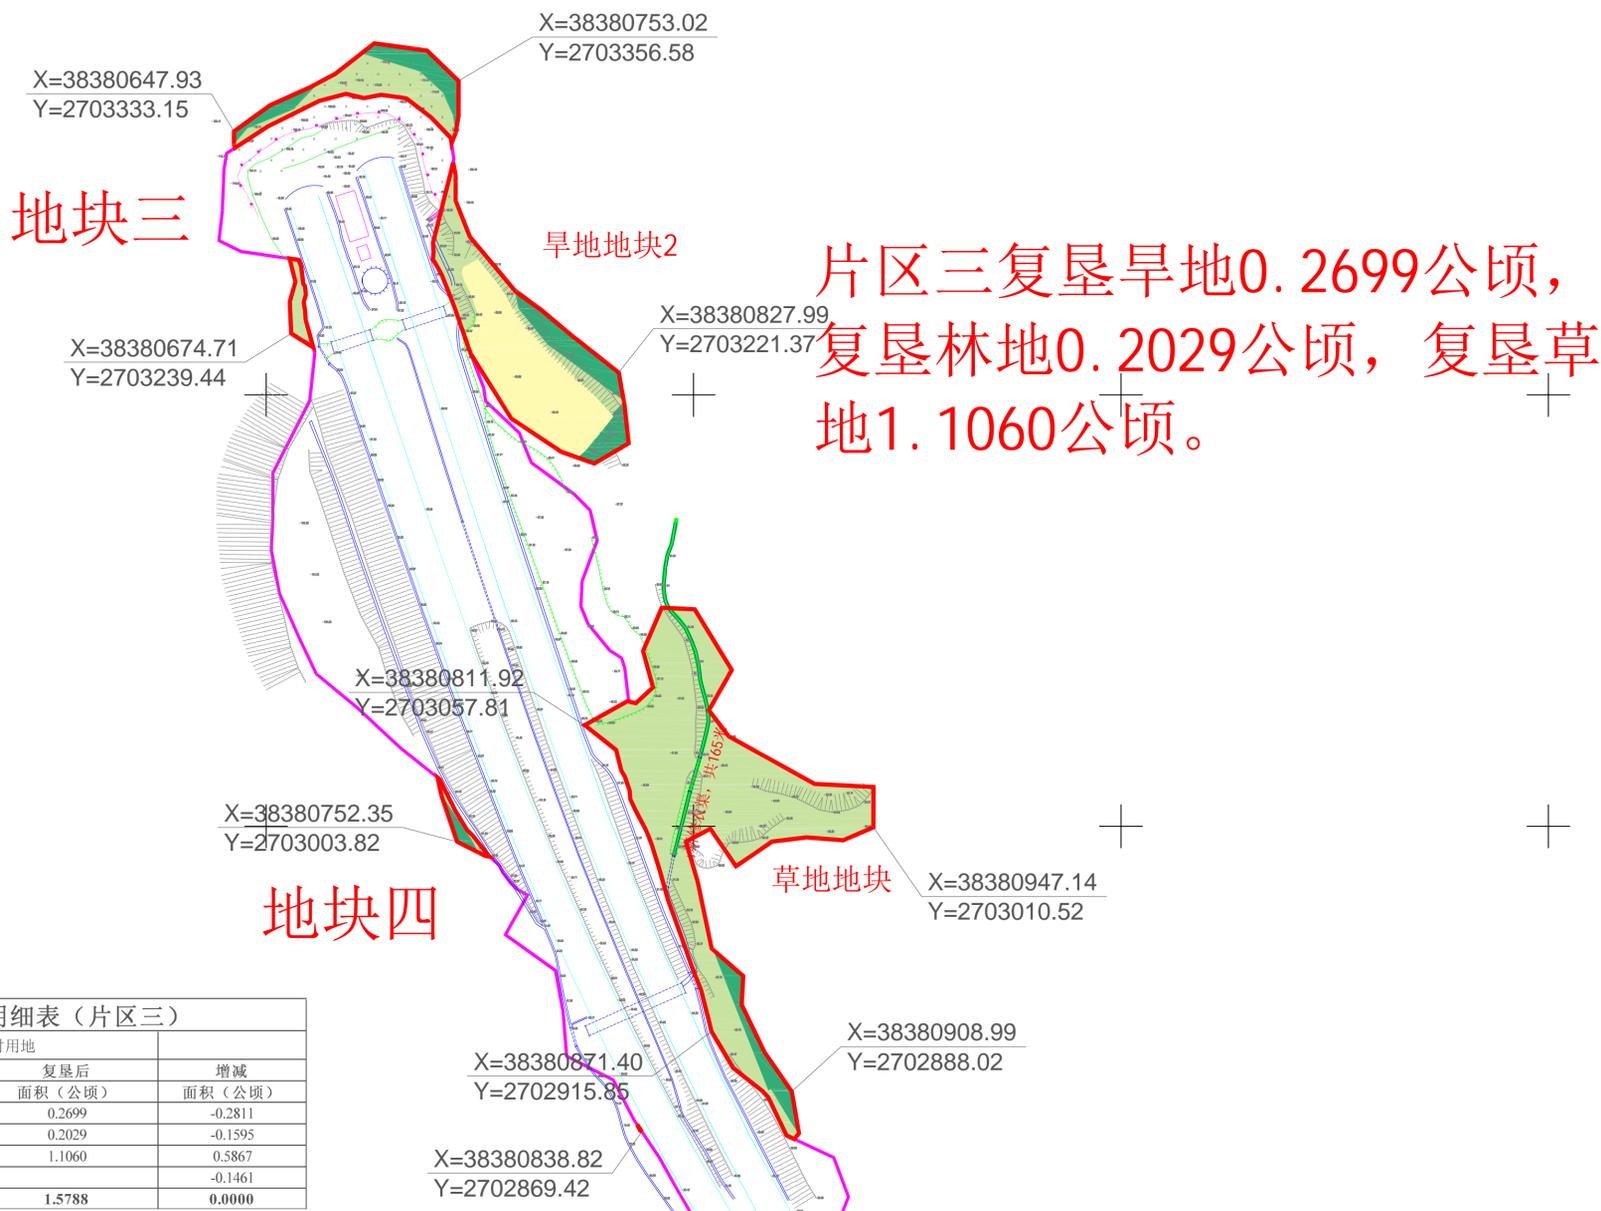

土地权属	地类名称	复垦前	复垦后	增减
		面积 (公顷)	面积 (公顷)	
青莲镇 峡头村	旱地	0.5510	0.2699	-0.2811
	有林地	0.3624	0.2029	-0.1595
	其它草地	0.5193	1.1060	0.5867
	村庄	0.1461		-0.1461
合计		1.5788	1.5788	0.0000

新修农渠		复垦有林地	
原有道路		复垦旱地	
项目范围		复垦其他草地	
报批范围		拐点坐标	

清远市远业农业科技有限公司			
核定		广州从化至清远连州高速公路第九标段项目临时用地土地复垦项目	竣工阶段
审查			竣工图部分
校核		土地复垦竣工图	
设计		比例	1:2000
制图		日期	2024年10月
		图号	03

2702.771

2702.771

38380.232

38381.252